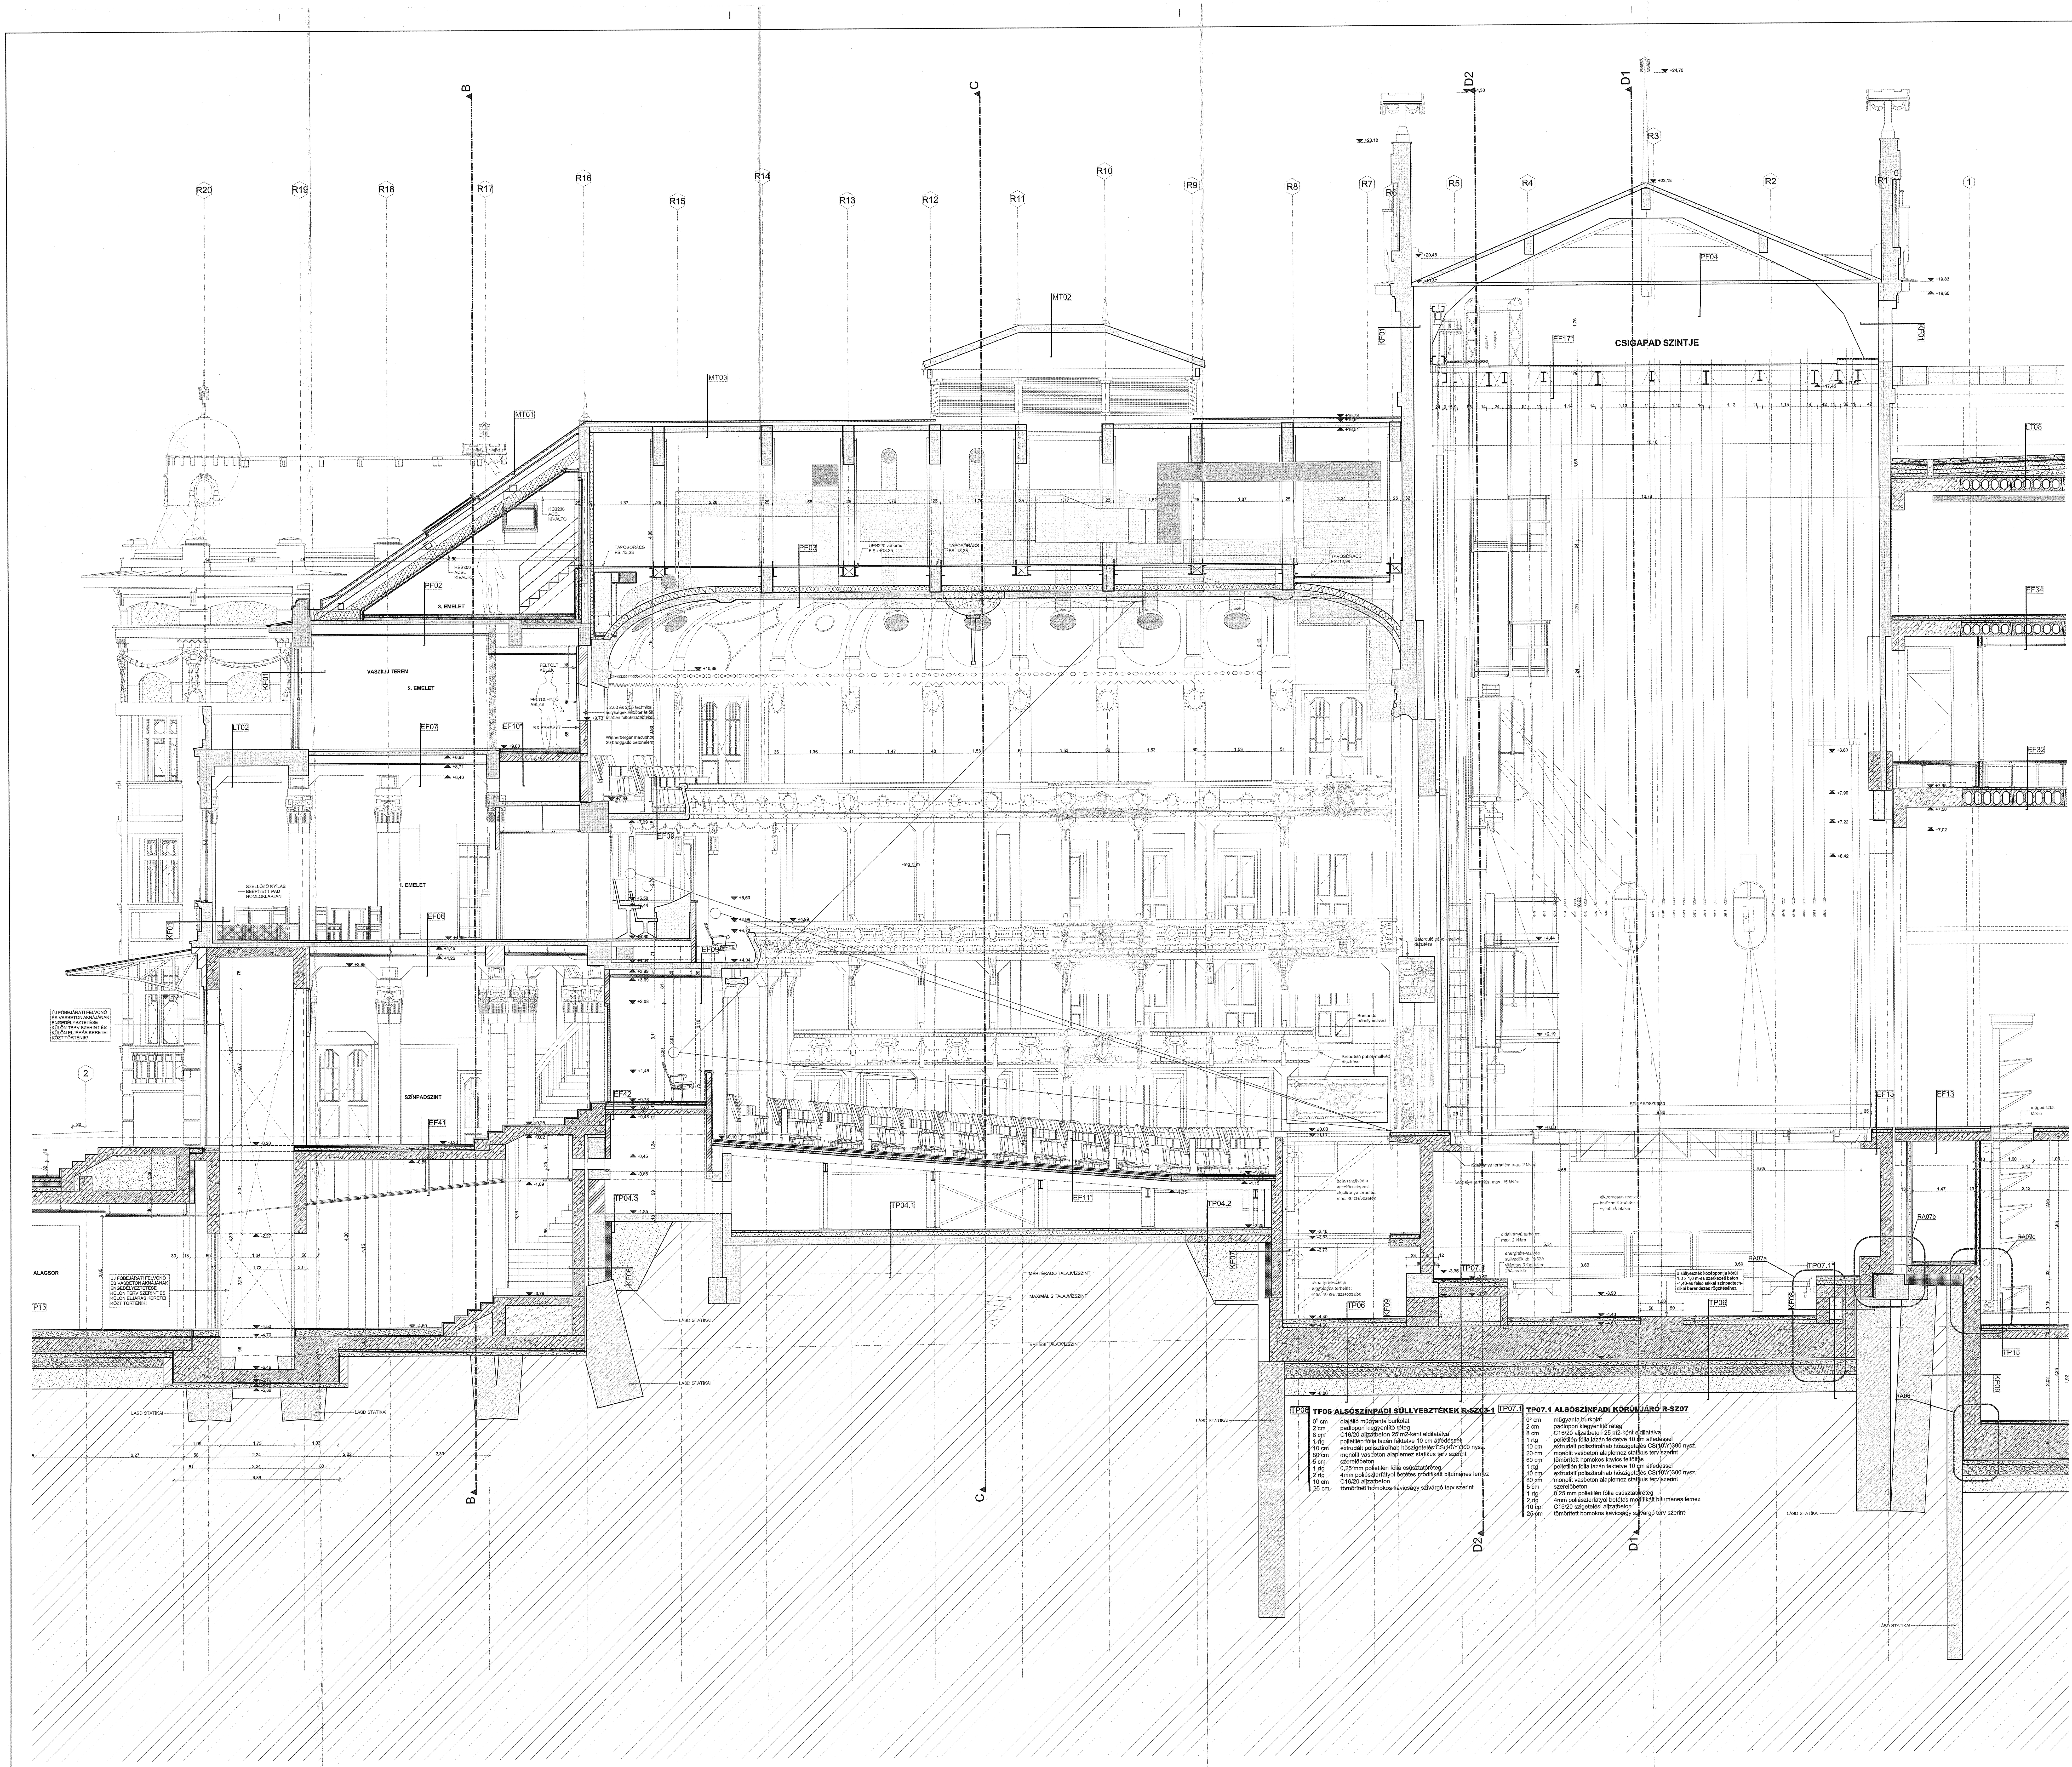

"A-A" METSZET RÉSZLET - M=1:50

MEGJEGYZÉSEK

- ±0,00= Bf 136,28m
- MEGLÉVŐ ÁLLAPOTOT LÁSD A MÓDOSÍTOTT ENGEDÉLYEZÉSI TERVDOKUMENTÁCIÓ F-01 - F-18 FELMÉRÉSI TERVLAPOKON!
- ÉPÍTÉS ELŐTT A MÉRETEKET A HELYSZÍNEN ELLENŐ-RIZNI KELL!
- MINDEN TERVTŐL ELTÉRŐEN BEÉPÍTENDŐ ANYAGOT RENDELÉS ELŐTT A TERVEZŐVEL ÉS A MŰSZAKI ELLENŐRREL JÓVÁ KELL HAGYATNI!
- A TERVEN FELTÜNTETETT MÉRETEK A MEGLÉVŐ SZERKEZETEK ESETÉN VAKOLT, BURKOLT SZERKEZETEKET ÁBRÁZOLNAK, AZ ÚJ SZERKEZETEKNÉL A NYERS SZERKEZETI MÉRETEKET.
- RÉTEGRENDEKET LÁSD É-I-09 - É-I.14 METSZET TERV LAPOKON!
- JELEN KIVITELI TERVDOKUMENTÁCIÓ EGYÜTT ÉRVÉNYES AZ ÉPÍTÉSZETI ÉS SZAKÁGI MŰSZAKI LEÍRÁSOKKAL VALAMINT A TŰZVÉDELMI MŰSZAKI LEÍRÁSSAL.
- A CSEMPEBURKOLATÚ HELYISÉGEK MENNYEZETIG BURKOLTAK ILLETVE A II. KÖTET BELSŐÉPÍTÉSZET SZERINT
- LAPBURKOLATÚ TEREKBEN 30X30 CM-ES NAGY KOPÁS ÁLLÓSÁGÚ GRESS LAPBURKOLAT KÉSZÜL, 5 CM KISÉRŐ LÁBAZATTAL, VIZES HELYISÉGEKBEN 20X20 CM-ES CSEMPE BURKOLAT KÉSZÜL +2,10 M MAGASSÁGIG ILLETVE A II. KÖTET BELSŐÉPÍTÉSZET SZERINT
- VÁLASZFALAK FALAZOTT: 15 CM VTG. SZERELT SZERKEZETŰ FALAK, GIPSZKARTON ILLETVE 10 CM VTG. POROTHERM VÁLASZFAL LAP TÉGLA FALAK A JELMAGYARÁZAT SZERINT
- WC BLOKKOKBAN BELSŐ ELVÁLASZTÓ FALAK 2 CM VTG. ELVÁLASZTÓ FALAK
- NYÍLÁSZÁRÓ SZERKEZETEKET LÁSD NYÍLÁSZÁRÓ KONSZIGNÁCIÓS TERV SZERINT
- LAKATOS SZERKEZETEKET LÁSD LAKATOS KONSZIGNÁCIÓS TERV SZERINT
- AZ EGYEDI SZERKEZETEKETKRŐL, KIVITELEZÉS ELŐTT GYÁRTMÁNYTERVEK KÉSZÍTENDŐK!
- ÁLMENNYEZETEK ALAPRAJZON ÉS METSZETEKEN JELÖLT HELYISÉGEKBEN 60X60 CM KAZETTÁS ÁLMENNYEZET KÉSZÜL, VIZES HELYISÉGEKBEN IMPREGNÁLT GIPSZKARTON ÁLMENNYEZETTEL ILLETVE A II. KÖTET BELSŐÉPÍTÉSZET SZERINT
- A MEGLÉVŐ HATÁROLÓ KÜLSŐ FALSZERKEZET TELJES FELÜLETÉN UTÓLAGOS HŐSZIGETELÉS KÉSZÜL.
- ELTÉRŐ PADLÓBURKOLATOK FELSŐ SZINTJE MEGEGYEZIK, AZ ALJZATBETON SZINTEKET AZ ELTÉRŐ BURKOLATOKNAK MEGFELELŐEN KELL MEGHATÁROZNI.
- PADLÓ ÉS FALBURKOLATOKAT LÁSD MŰSZAKI LEÍRÁSBAN A II. KÖTET BELSŐÉPÍTÉSZET SZERINT
- A FALBURKOLATTAL NEM RENDELKEZŐ HELYISÉGEK FALAI FEHÉR (RAL 9010) DISZPERZIÓS FESTÉST KAPNAK.
- ÁLMENNYEZETEK VIZES HELYISÉGEKBEN VALAMINT *WELLNESS TEREKHEZ* KAPCSOLÓDÓAN *IMPREGNÁLT* KIVITELBEN KÉSZÜLNEK ILLETVE A II. KÖTET BELSŐÉPÍTÉSZET SZERINT
- FELVONÓK KÜLÖN ÉPÍTÉSI ENGEDÉLYEZÉSI ELJÁRÁS BAN KERÜLNEK ENGEDÉLYEZÉSRE.
- TERVEZETT SZERKEZETÉPÍTÉS, ACÉL- ÉS VASBETON SZERKEZETEKET STATIKUS KIVITELI TERVLAPJAI SZERINT.
- AZ ÉPÜLET MEGÉPÍTÉSÉHEZ TERVEZŐI MŰVEZETÉS SZÜKSÉGES!
- ÉPÜLETGÉPÉSZETI SZERELÉST LÁSD IV.-V.-VI.-VII. KÖTETEK KAPCSOLÓDÓ TERVLAPJAIN.
- ÉPÜLET VILLAMOS SZERELÉST LÁSD VI. KÖTET KAPCSOLÓDÓ TERVLAPJAIN.
- A GYENGEÁRAMÚ SZERELÉST LÁSD VII. KÖTET KAPCSOLÓDÓ TERVLAPJAIN.
- AZ ÉPÜLET KÜLSŐ KÖZMŰ RÁKÖTÉSEIT VALAMINT ELVEZETÉSÉT ÉS MEGLÉVŐ KÖZMŰVEK KIVÁLTÁSÁT, TERVILÁGÍTÁST LÁSD KAPCSOLÓDÓ KÜLSŐ KÖZMŰÉPÍTÉS KIVITELI TERVEKEN A XII. KÖTET SZERINT!

11/2/15

TERV MEGNEVEZÉSE	TERVFÁZIS	DÁTUM
KIVITELI TERV - 01. TERVFÁZIS alumínium és biztonsági üveg homlokzat burkolattal	J-01	2017. május 24.
KIVITELI TERV - 02. TERVFÁZIS pinceszint keleti oldalon történő bővítésével	J-02	2017. augusztus 24.
KIVITELI TERV - 03. TERVFÁZIS üzemeltető által kért alaprajzi módosításokkal	J-03	2017. november 09.
KIVITELI TERV - 04. TERVFÁZIS alaprajzi módosítások a homlokzat áttervezése miatt	J-04	2018. január 09.
KIVITELI TERV - 05. TERVFÁZIS építtetői döntés miatti alaprajzi módosítások	J-05	2018. március 09.
KIVITELI TERV - 06. TERVFÁZIS 2 cm Agrob Buchtal szerelt kerámia burkolattal és idomelemekkel	J-06	2018. március 27.
KIVITELI TERV - 07. TERVFÁZIS 3 cm-es Jura Gelb szerelt kőlap burkolattal	J-07	2018. június 28.
KIVITELI TERV - 08. TERVFÁZIS ZÁÉV megbízása módosításra Kaposvár MJV L079-2018 levele alapján	J-08	2018. augusztus 22.

MEGVALÓSULÁSI TERVDOKUMENTÁCIÓ
A megvalósult állapottal megegyezik.
Dátum: 2019 AUG 31.

KIADOTT TERVEK JEGYZÉKE

TERV MEGNEVEZÉSE	TERV VERZIÓ	DÁTUM
NYÁRI SZÍNHÁZ TERVE, TERVEZŐ: MAGYAR EDE, STÁHL JÓZSEF		1911.
REKONSTRUKCIÓ ÉS BŐVÍTÉS		1961.
REKONSTRUKCIÓ ÉS BŐVÍTÉS, TERVEZŐ: KOMMUNÁLIS BERUHÁZÁSI VÁLLALAT, BP.		1985. szep.
ÉPÍTÉSI ENGEDÉLYEZÉSI TERV, TERVEZŐ: ÁRKER'S KFT.	A	2006. nov.
ÉPÍTÉSI ENGEDÉLY MEGHOSSZABBÍTÁSI KÉRELEM	A	2009. nov.
MÓDOSÍTOTT ÉPÍTÉSI ENGEDÉLYEZÉSI TERV	B	2010. feb. 3.
EGYEZTETÉSI TERV	C	2010. feb. 9.
EGYEZTETÉSI TERV	D	2010. feb. 23.
EGYEZTETÉSI TERV	E	2010. márc. 7.
MÓDOSÍTOTT ÉPÍTÉSI ENGEDÉLYEZÉSI TERV	F	2010. ápr. 1.
DÖNTÉSELŐKÉSZÍTŐ TERV	F	2010. ápr. 15.
MÓDOSÍTOTT ÉPÍTÉSI ENGEDÉLYEZÉSI TERV	G	2013. július 17.
JÓVÁHAGYÁSI TERV	H	2016. április 15.
MÓDOSÍTOTT JÓVÁHAGYÁSI TERV	H	2016. július 29.
1. MÓDOSÍTOTT ÉPÍTÉSI ENGEDÉLYEZÉSI TERV	I	2017. február 28.
TÖBBSZÖR MÓDOSÍTOTT KIVITELI TERV	J	2017. februártól
2. MÓDOSÍTOTT ÉPÍTÉSI ENGEDÉLYEZÉSI TERV	K	2017. május 05.
3. MÓDOSÍTOTT ÉPÍTÉSI ENGEDÉLYEZÉSI TERV	L	2018. március 26.

KAPOSVÁR

PROJEKT MEGNEVEZÉSE: **KAPOSVÁR, CSIKY GERGELY SZÍNHÁZ (KAPOSVÁR, RÁKÓCZI TÉR, HRSZ.: 436 MŰEMLÉKI TÖRZSSZÁM: M9048 és HRSZ.: 437/2) ÉPÜLETÉNEK BŐVÍTÉSE, FELÚJÍTÁSA**

RAJZSZÁM: **É-II_11-M8**

GENERÁL TERVEZÉS: ARKER STÚDIÓ ÉPÍTÉSZETI ÉS KERESKEDELMI KFT. 7400 KAPOSVÁR, DÓZSA GY. U. 21. TEL: 82 / 427-045; www.arker.hu E-MAIL: info@arker.hu

ELJÁRÁS FAJTÁJA: KIVITELI TERV A 2017-ES MÓDOSÍTOTT ÉPÍTÉSI ENGEDÉLYEZÉSI TERV ALAPJÁN

TERV VERZIÓ: **J-08**

RAJZ MEGNEVEZÉSE: **"A-A" METSZET RÉSZLET - M=1:50**

JELZŐSZÁM: 50-1970/2017

BERUHÁZÓ: KAPOSVÁR M.J.VÁROS ÖNKORMÁNYZATA 7400 KAPOSVÁR, KOSSUTH TÉR 1.

ÜZEMELTETŐ: CSIKY GERGELY SZÍNHÁZ 7400 KAPOSVÁR, RÁKÓCZI TÉR

MEGRENDELŐ: ZÁÉV ÉPÍTŐIPARI ZRT. 8900 ZALAEGERSZEG, MILLENIUM KÖZ 1.; MAGYAR ÉPÍTŐ ZRT. 1149 BUDAPEST, XIV., PILLANGÓ U. 26.

ÉPÍTÉSZ VEZETŐ TERVEZŐ: LŐRINCZ FERENC OKL. ÉPÍTÉSZMÉRNÖK, VEZETŐ TERVEZŐ É1 14-0270

CSIKY GERGELY SZÍNHÁZ KAPOSVÁR

ZÁÉV ÉPÍTŐIPARI ZRT

MAGYAR ÉPÍTŐ

KIADÁS DÁTUMA: 2019. január 29., kedd

EZEN TERVDOKUMENTÁCIÓ AZ ARKER STÚDIÓ ÉPÍTÉSZETI KFT. SZELLEMI TERMÉKE. A SZERZŐI JOGRÓL SZÓLÓ 1999.LXXVI. TÖRVÉNY ALAPJÁN JOGVÉDELEM ALATT ÁLL! A TERVLAPOK A BSA ÁLTAL ELLENŐRZÖTT ARCHICAD PROGRAMMAL KÉSZÜLTEK.